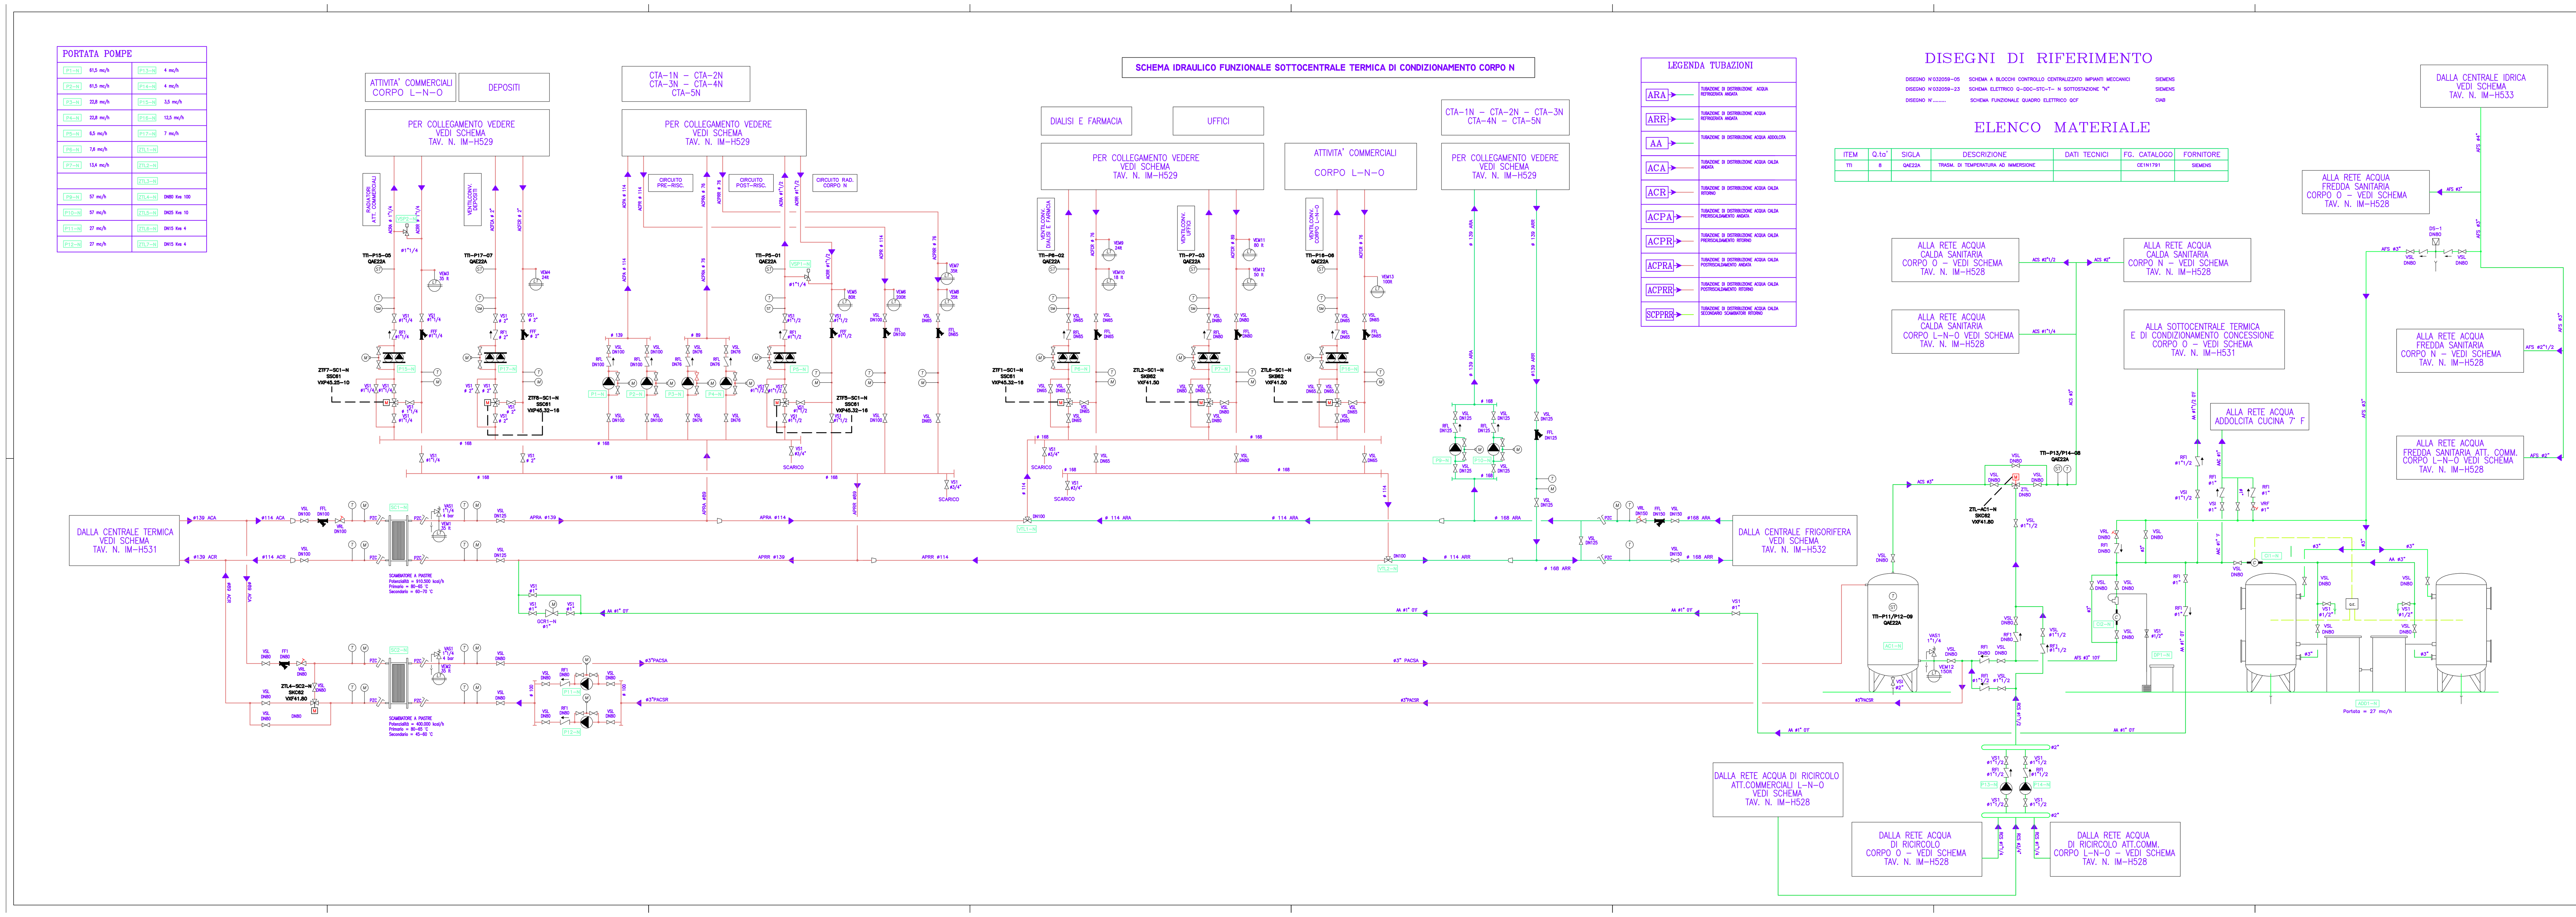

REGIONE EMILIA ROMAGNA
SERVIZIO SANITARIO NAZIONALE

COMUNE DI FIDENZA
COMUNE DI SALSOMAGGIORE

AZIENDA USL DI PARMA

NUOVO COMPLESSO OSPEDALIERO DI FIDENZA

APPALTATORE

PROSA S.p.A.

Sede Legale: Via Carlo Pisacane n. 2 - 41012 Carpi MO
Tel. 059 632 2111 - Fax 059 691 079
Registro Imprese di Modena n. 43538/2000
R.E.A. di Modena n. 321068
Capitale Sociale: sottoscritto Euro 3.500.000=.
versato Euro 1.050.000=.
Codice Fiscale e Partita IVA n. 02667570366

IMPRESE ESECUTRICI

CMB Cooperativa Muratori e Braccianti di Carpi — UNIECO s.r.l. — ASTER S.p.A. Associate Termoimpianti — CLAB s.c.r.l. Impianti Tecnologici

PROGETTO COSTRUTTIVO

Responsabile di progetto	Arch. RUBEN SAETTI
Progett. costr. imp. meccanici Collaboratore	Ing. SETTIMO MADAMI Studio P.I. GIANLUIGI SAURO
Progett. costr. imp. elettrici	P.I. GIANLUCA BALDISSARA Ing. STEFANO PIVETTI
Progett. opere edili Collaboratore	Arch. RUBEN SAETTI Studio P.I. GIANLUIGI SAURO
Progett. strutture prefabbricate	Ing. MAURO FERRARI
Progett. strutture in opera	Ing. MAURO FERRARI Ing. VANNI DONELLI Ing. MARCO SIMONAZZI
Progetto Architettonico	Arch. ROBERTO MALFATTI

AS-BUILT

CORPO N SOTTOCENTRALE TERMICA E DI COND. - CONCESSIONE
SCHEMA REGOLAZIONE AUTOMATICA

SIEMENS Building Automation

OPERA	ARGOMENTO	DOC. E PROG.	REVISIONE	FASE
N	IM	N452	2	4

SCALA 1:1 — SCALA PLOTTAGGIO 1:1
FILE NAME IM-H452-2
CARTELLA: — POS.:
NOTE: — PROT.:

REV.	DESCRIZIONE	DATA	REDATTO	VERIFICATO	APPROVATO
3					
2	AS BUILT	27/07/2004	M.M.	GROSSI	GALINELLI
1	REVISIONE GENERALE	28/10/2003	M.M.	GROSSI	GALINELLI
0	EMISSIONE	28/10/2001	M.L.	GROSSI	GALINELLI